



**SIMBOLOGÍA:**

- VÁLVULA DE CORTE
- VÁLVULA ANTIRETORNO
- VÁLVULA REDUCTORA DE PRESIÓN
- VÁLVULA DE EQUILIBRADO
- FILTRO
- VÁLVULA DE TRES VÍAS PROPORCIONAL
- VÁLVULA DE DOS VÍAS MOTORIZADA
- VÁLVULA DE DOS VÍAS (NORMALMENTE CERRADA)
- VÁLVULA DE ASIENTO
- VÁLVULA DE SEGURIDAD
- PURGADOR AUTOMÁTICO
- LIMITADOR DE NIVEL
- VÁLVULA DE SEGURIDAD
- MANÓMETRO
- TERMÓMETRO
- SONDA DE TEMPERATURA
- SONDA DE TEMPERATURA EXTERIOR
- DIFERENCIAL DE PRESIÓN
- MANGUITO ANTIVIBRANTE
- VÁLVULA DE CORTE DE GAS
- VÁLVULA REGULACIÓN DE CAUDAL K-FLOW
- VARIADOR DE VELOCIDAD
- REGULADOR DE PRESIÓN DE GAS
- PRESOSTATO DE GAS MÁXIMA
- BOMBA SIMPLE
- SONDA PIROSTATO
- DESCONECTOR
- CONTADOR ENERGÍA
- CONTADOR DE GAS
- DETECTOR DE GAS
- VASO DE EXPANSIÓN
- IMPULSIÓN AGUA FRÍA
- RETORNO AGUA FRÍA

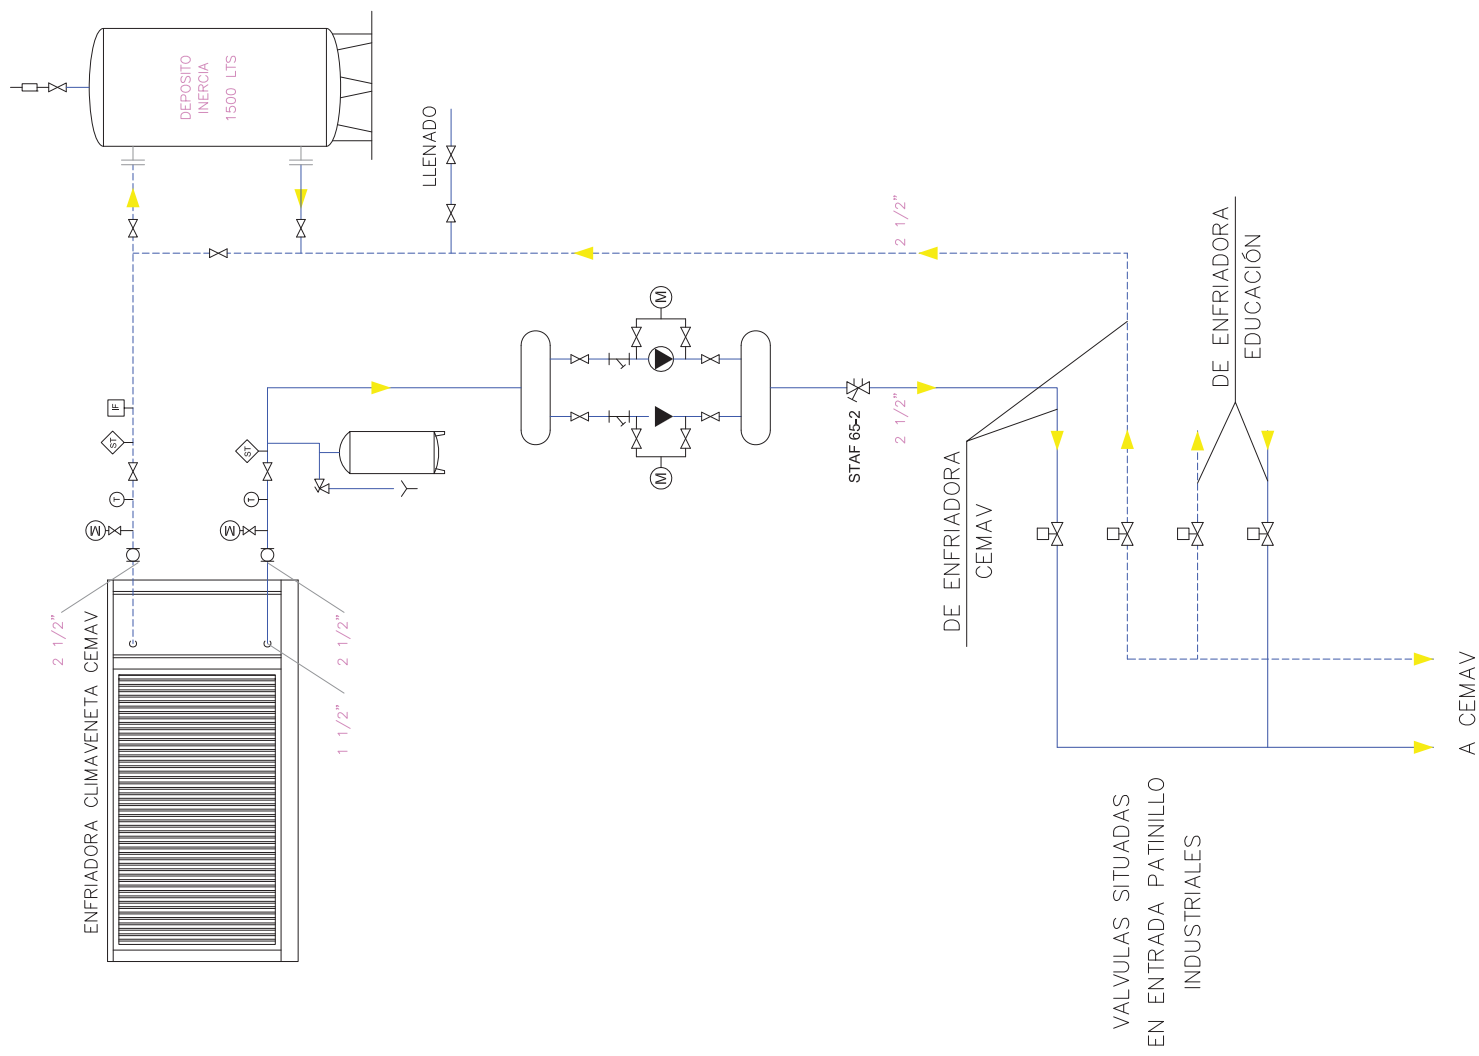

**UNED**  
**ASBUILT**  
 PROYECTO PARA LA CENTRALIZACIÓN DE ENERGÍA EN EL CAMPUS JUAN DEL ROSAL DE LA UNED  
 Calle Juan del Rosal, Ciudad Universitaria, Madrid  
 OFICINA TÉCNICA DE OBRAS Y MANTENIMIENTO - UNED  
 Arquitecto: Antonio J. Rubio Bajo

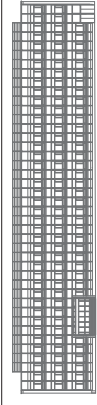

EMTE SERVICE  
MARZO 2015

ESQUEMA DE PRINCIPIO CEMAV

EDIFICIO EDUCACIÓN CLIMATIZACIÓN

**CL 01**